


[illegible][illegible]

Kotwa mocująca wg. obliczeń statycznych
 Podkładka PCV
 Konsola aluminiowa BSP KWI/170
 Przedłużka aluminiowa BSP KWP1/135
 Wkręt samowierzący
 Panel kompozytowy gr. 4mm
 Profil aluminiowy BSP KWR2
 Nit mocujący
 Profil systemowy SZ20
 Listwa LED
 Profil facydowy (poza zakressem)

Panel kompozytowy gr. 4mm
 Profil aluminiowy BSP KWB2
 Konsola aluminiowa BSP KW1/140
 Włosec samoprzylepny lakierowany w kolorze paneli
 Nit mocujący lakierowany w kolorze paneli
 Przedziałka aluminiowa BSP KWPI/135
 Konsola aluminiowa BSP KW1/170
 Panel kompozytowy gr. 4mm
 Profil aluminiowy BSP KWB1/80

Kotwa mocująca wg objętości styropianowych
Podbitka PCV
Kontrola aluminiowa BSP KWP1/170

Przedłużka aluminiowa BSP KWP1/135
Włóce cementowocynkowe
Profil aluminiowy DSP KW82

Profil systemowy SZ20
Nis montujący
Pasek kompozytowy gr. 4mm
Listwa LED
Kontrola aluminiowa BSP KWP1/140
System ocieplenia BSO gr. max. 170mm [poza zakresiem]

Kotła mocująca wyłożenie styropianem

Podłoga PCV

Konsola aluminiowa BSP KW1/140

Wkręt samowiertący

Profil aluminiowy BSP KW2

Profil systemowy SZ20

Nit mocujący

Fazet homogenizowany gr. 4mm

Włóczęczka w kolorze ciarym

System ogrzewania BSO gr. max 1700mm (poza zakresem)

Kotwa mocująca węż obciążeniowy statyczny
 Podłazka PCV
 Kosiółka aluminiowa BSP KRW1/170
 Przechodka aluminiowa BSP KWP1/135
 Wkręt samowierzący
 Płaskownik aluminiowy
 Panel kompozytowy gr. 4mm
 Profil aluminiowy BSP KWR1
 Nit mocujący
 Profil systemowy SZ20
 Kątownik 60x20 (pora zakresem)
 Profil łazidowy (pora zakresem)

Profil fasadowy (poza zakresem)

Kotownik aluminiowy gr. 2mm

Włosek samonapięający

Nit mocujący

Głębokość blacharska

Profil systemowy SZ20

Panel kompozytowy gr. 4mm

Profil aluminiowy BSP KWR1


Kłosa mocująca wyblotów statycznych
 Podłoga PCV
 Kłosa aluminiowa BSP KW1/140
 Włókn samowierzący
 Profil aluminiowy BSP KW2R
 Włókn samowierzący lakierowany w kolorze panela
 Panel kompozytowy gr. 4mm
 System ocieplenia BSO gr. max 170mm (poza zakresem).

Aspekty projektowania jednolitego		
Geometria Wykonawcy	Projektant	
Kod:	Kod:	
Podpis:	Podpis:	
Inżynier Nadzoru		
Kod:	Inżynier	
Podpis:	Podpis:	
Kod Wyk.		
A - bezopinie		
B - uwzględniając uwagi		
C - brak uwag		
Projekt: CENTRUM HANDLOWO-USŁUGOWE Z INFRASTRUKTURĄ TECHNICZNĄ I ELEMENTARNĄ ZAGOSPODARANIĄ TERENU NA TERENIE NIERUCHOMOŚCI W UL. SIKORSKIEGO 17-19 (PODŁOŻE 1-11-14-15-16-17, ZOGRODZENIE I WZLECENIE WYKONAWCY W WARSZAWIE		
Inżynier: BHK Kraków Joint Venture Sp. z o.o.		
00-043 Warszawa, ul. Piłsudskiego 20, tel. 022 58 49 70 70		
Generalny Wykonalca: PORR (POLSKA) Sp. z o.o.		
00-043 Warszawa, ul. Piłsudskiego 35, tel. 022 53 85 80 0		
Biuro Projektowe: BSP BarchSystem Polska Sp. z o.o.		
00-043 Warszawa, ul. Sienkowskiego Apatka 73 lok. 17		
PROJEKTANT	nr upr.	Podpis:
Dariusz Kosiński		
Mikołaj Nowak		
00-043 Warszawa		
PROJEKT POWYKONAWCZY		
Branża: ARCHITEKTURA		
Nazwa projektu: ELEWACJA ZACH - PKŁADOKI PYT		
Numer rysunku: URW - PW - A - 2.6 - 400.05 - A		
nr upr.	Opis rysunku	Podpis
1	1	
Strona	1	Strona
1:50	15.10.2015	Pracownik: A.A.
		Strona


powierzchnią LOGO

Konsole mocujące są obciążone statycznie

Podkładki PCV

Konsole aluminiowe BSP KW1/170

Przedłużka aluminiowa BSP KW1/135

Wkład samociekący

Profil aluminiowy BSP KWR2

Profil systemowy SZ20

Nit mocujący

Zawias łączący typ gr. 4mm

Konsole aluminiowe BSP KW1/140

System ocieplenia BSO gr. max. 170mm (poza zakresiem)

Kotwa mocująca wg obliczeń statycznych
 Podłohka PCV
 Konektor aluminiowy BSP KWP1 / 170
 Przewłotki aluminiowe BSP KWP1 / 135
 Wkręt samowierzący
 Panel kompensacyjny 4r. 4mm
 Profil aluminiowy BSP KWR2
 Nit mocujący
 Profil systemowy SG20
 Listwa LED
 Profil fasadowy (poza zakresem)

Paneł kompozytowy gr. 4mm
 Profil aluminiowy BSP KWR2
 Konsola aluminiowa BSP KW1/140
 Włókn szamowierzący lakierowany w kolorze paneli
 Nis montująca lakierowana w kolorze paneli
 Przedłużka aluminiowa BSP KWP1/135
 Konsola aluminiowa BSP KW1/170
 Paneł kompozytowy gr. 4mm
 Profil aluminiowy BSP KWR2/200

120
 1
 2
 3
Kotwa mocująca po obrotach strycinowych

Podkładka PCV

Konsola aluminiowa BSP KW1 / 170

Włókna szklane

Przedziałka aluminiowa BSP KWP1 / 135

Profil samowentylacyjny

Profil aluminiowy BSP KW2R

Profil systemowy SZ20

Nie mocujemy

Pianki klejonej gr. 6mm

Lustwa LED

Konsola aluminiowa BSP KW1 / 140

System ogrzewania BSO gr. max 170mm [poza zabreśnem]

Kotwa mocująca wg obliczeń statycznych
 Podkładka PCV
 20
 20
 Konsola aluminiowa BSP KW1/140
 Wzrost samociętecy
 Profil aluminiowy BSP KWR2
 Profil systemowy SZ20
 Nili mocujące
 Panel izolacyjny 50 gr. 4mm
 Wiatroszczelność w kolorze czarnym
 System ogrzewania BSO gr. max 170mm (poza zakresiem)

Kłosa mocująca z obliczeń statycznych
 200
 Podkładka PCV
 Konsola aluminiowa BSP KW1/120
 Przedłużka aluminiowa BSP KW1/135
 Włręt samowiercący
 Płaskownik aluminiowy
 Paneł kompozytowy 4 mm
 Profil aluminiowy BSP KW1
 Nit mocujący
 Profil systemowy SZ20
 Kątownik 60x20 (poza zakres)
 Profil fasadowy (poza zakres)

Profil facadowy (poza zakresem)

Kątownik aluminiowy gr. 2mm

Włosek samowierzący

Nit mocujący

Głęboka blacharska

Profil systemowy SZ20

Panel kompozytowy gr. 4mm

Profil aluminiowy BSP KWR1

[illegible]

Korona mocująca walcoblitny stykacz
 Podkładki PCV
 Koronka aluminiowa BSP KWJ/140
 Wkręt samonierzący
 Profil aluminiowy BSP KWIR2
 Wkręt samonierzący lakierowany w kolorze panala
 Panel kompozytowy gr. 4mm
 System ocieplenia BSO gr. max 170mm (poza zakresom)

[illegible]

Akceptacja sprawozdanej jednostki	
Generalny Wykonawca	Projektant
Kod:	Kod:
Data:	Data:
Podpis:	Podpis:
Inspektor Nadzoru	Inwestor
Kod:	Kod:
Data:	Data:
Podpis:	Podpis:

Kod Wyboru
A – akceptacja
B – akceptacja z ewagacją
C – brak akceptacji

**Projekt CENTRUM HANDLOWO-USŁUGOWE
Z INFRASTRUKTURĄ TECHNICZNĄ
I ELEMENTAMI ZAGOSPODAROWANIA TERENU
NA TERENIE NIERUCHOMOŚCI NR EW.: 126/9, 130,
Z OBRĘBU 3-11-45 PRZY UL. ŻEGAŃSKIEJ 1**

Investor **BHK Kraków Joint Venture Sp. z o.o.**
 CO-549 Warszawa, ul. Bzowska 20, tel. (022) 58 49 201

Generalny Wykazowca  **PORR (POLSKA) S.A.**

02-822 Warszawa, ul. Polećki 35, tel. 022 52 88 800
Biuro Projektowe Branżowe

Sp. z o.o.
03-846 Warszawa, ul. Stanisława Augusta 73 lok. 17

PRODUCANT	Nr. apr.	Popula.
Donato, Kozlov		

Mieczysław Nowicki		
Faza projektu		


ARCHITEKTURA


ELEWACJA ZACH - UKŁAD PODKONSTRUKCJI


UWR -PW- A -2.6- 400.07 A

A	


1:50	15.10.2015	A.A.	
------	------------	------	--

- Elementy zymiarowane idealno, na podstawie dokumentacji architektonicznej i podstawowych uzgodnie. Przed montażem wszystkie szczegóły i wymiary powinny zost sprowadzone i potwierdzone.
- Dla uproszczenia rysunku pominięto szczegóły architektoniczne budynku, nie mające znaczenia dla prezentowanego zakresu.
- Elementy nie będące przedmiotem opracowania – przedstawione schematycznie. Ich dokładny opis należy uwzględnić w projekcie danej branży.
- Fugi 20mm +/- 2mm lub 40mm +/- 2mm

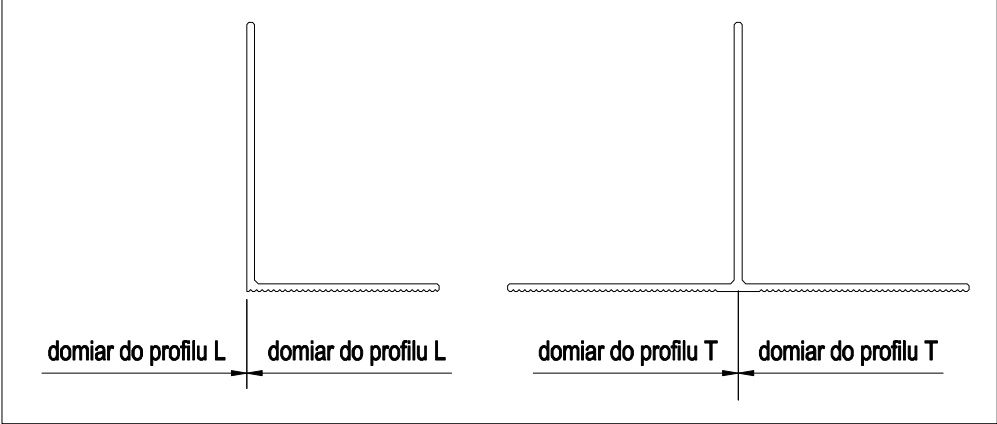


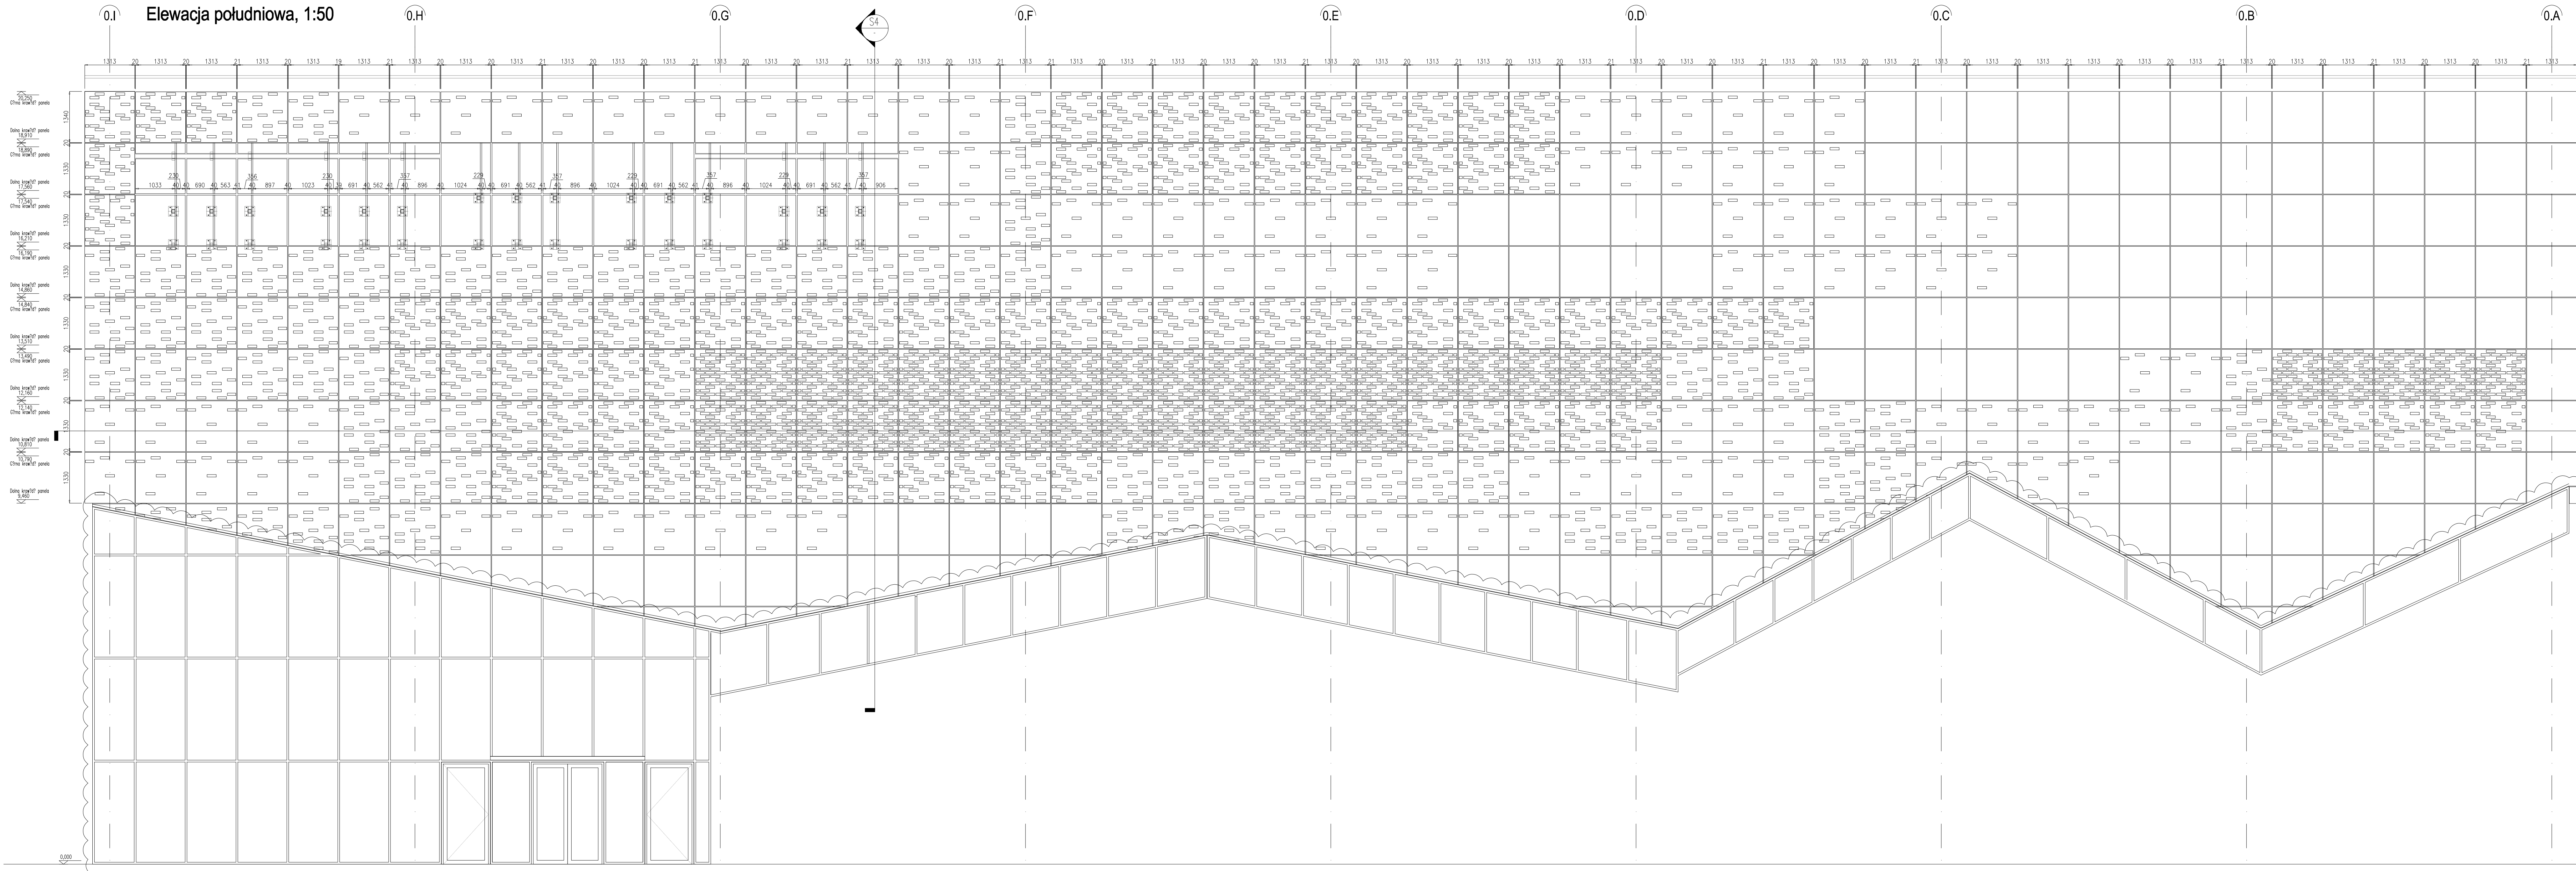

Przekrój S4, 1:50

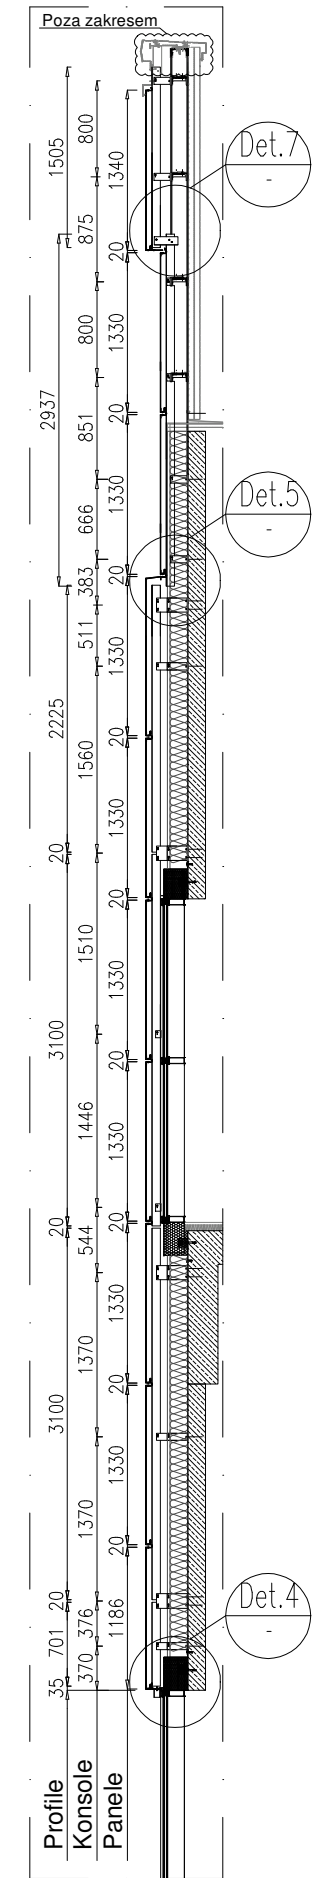


Rzut P4, 1:50

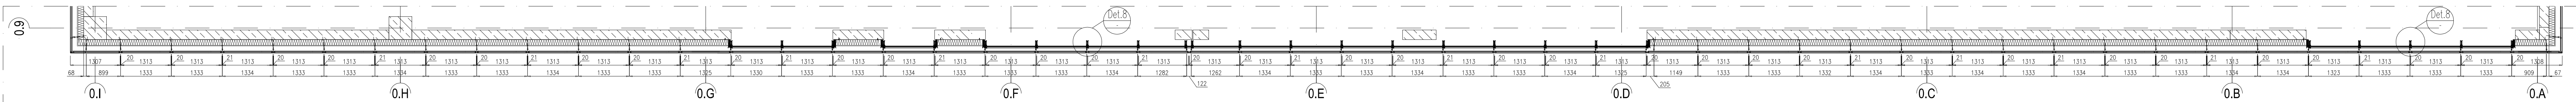


Detale, 1:8


Det.2. Poziomy styk z powierzchnią LOGO

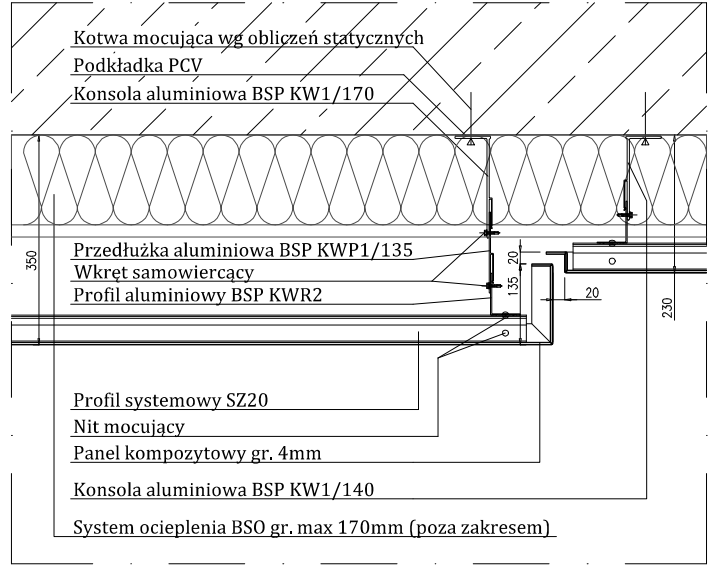


Det.4. Pionowy styk z fasadą

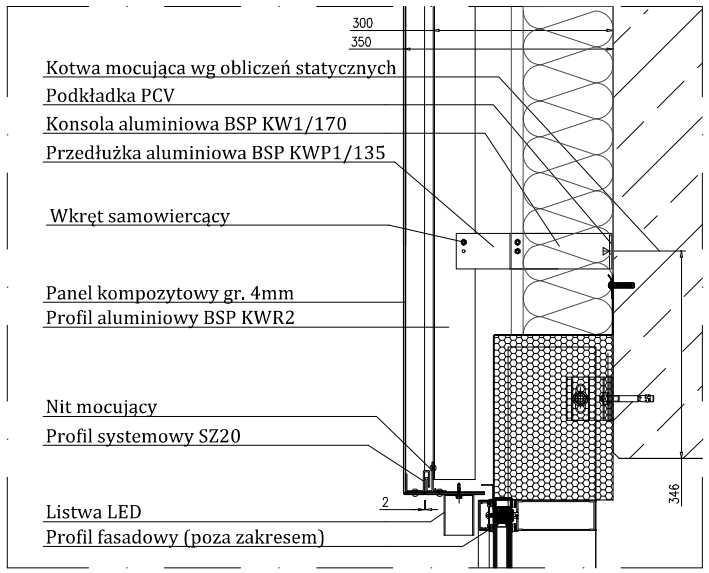


Det.5. Pionowy styk z powierzchnią LOGO

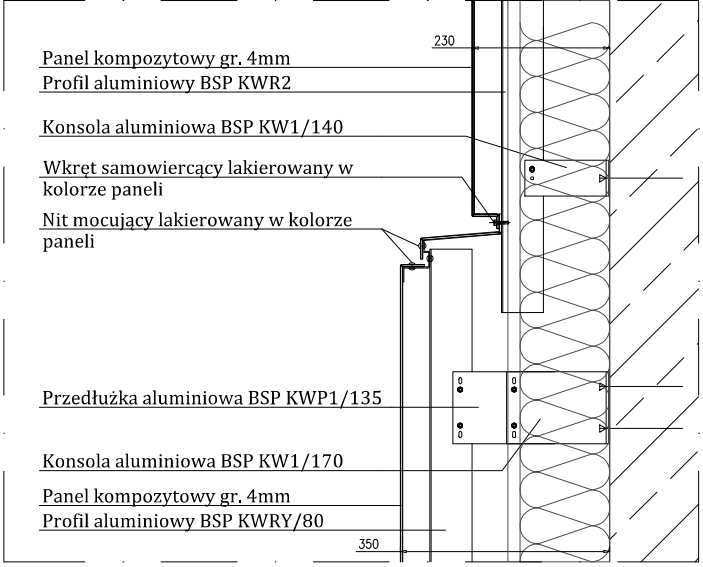


Det.7. Pionowy styk z powierzchnią LOGO

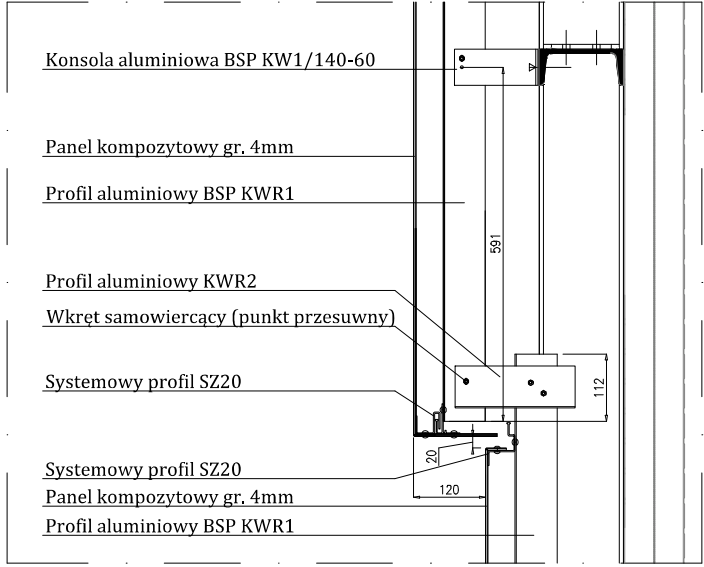

Det.8. Poziomy detal mocowania paneli do fasady szklanej

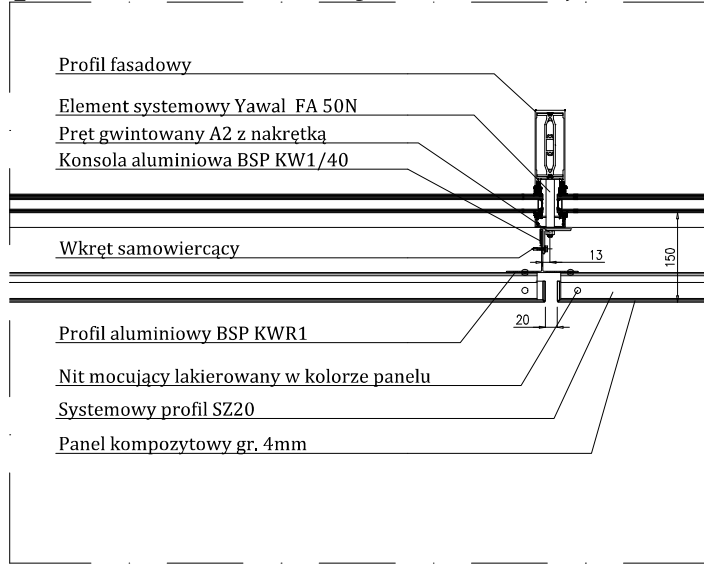


Det.15. Poziomy detal łączenia paneli na powierzchni LOGO


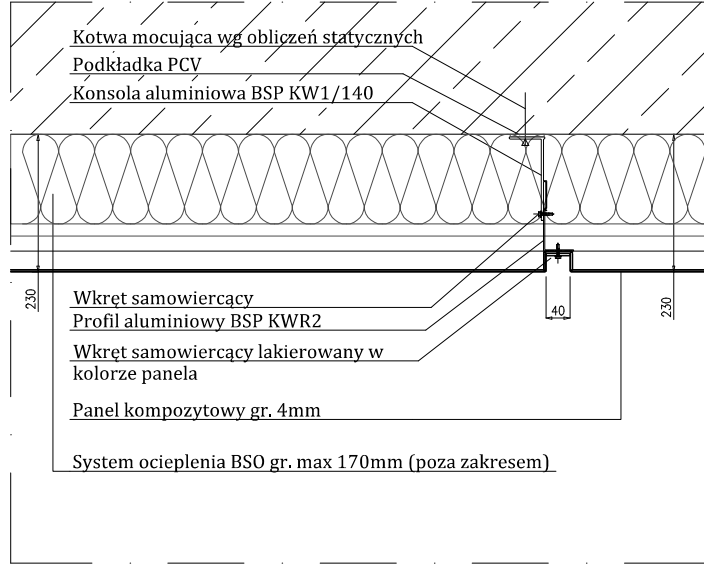


- Uwagi:
- Elementy wymiarowane ideowo, na podstawie dokumentacji architektonicznej i podstawowych uzgodnień. Przed montażem wszystkie szczegóły i wymiary powinny zostać sprawdzone i potwierdzone.
 - Dla uproszczenia rysunku pominięto szczegóły architektoniczne budynku, nie mające znaczenia dla prezentowanego zakresu.
 - Elementy nie będące przedmiotem opracowania – przedstawione schematycznie, ich dokładny opis należy uwzględnić w projekcie danej branży.
 - Fugi 20mm +/-2mm lub 40mm +/- 2mm







Akceptacja uprawnionej jednostki	
Generał Wykonawcy	Projektant
Nazwisko	Nazwisko
Imię	Imię
Pozycja	Pozycja
Inżynier Nadzoru	
Nazwisko	Nazwisko
Imię	Imię
Pozycja	Pozycja
Kod Wykonawcy	
A - akceptacja	
B - akceptacja z uwagami	
C - brak akceptacji	
Inwestor: BHK Kraków Joint Venture Sp. z o.o.	
Projektant: Dorota Kosińska	
Miejscowość: Warszawa	
Data projektu: 15.10.2015	
PROJEKT POWYKONAWCZY	
Branża: ARCHITEKTURA	
Nazwa obiektu: ELEWACJA P4D - UKŁAD PŁYT	
Numer rysunku: UWR - PW - A - 2.6 - 400.06 - A	
Miejscowość: Warszawa	
Data: 15.10.2015	
Rysował: A.A.	
Sprawdził: B.A.	

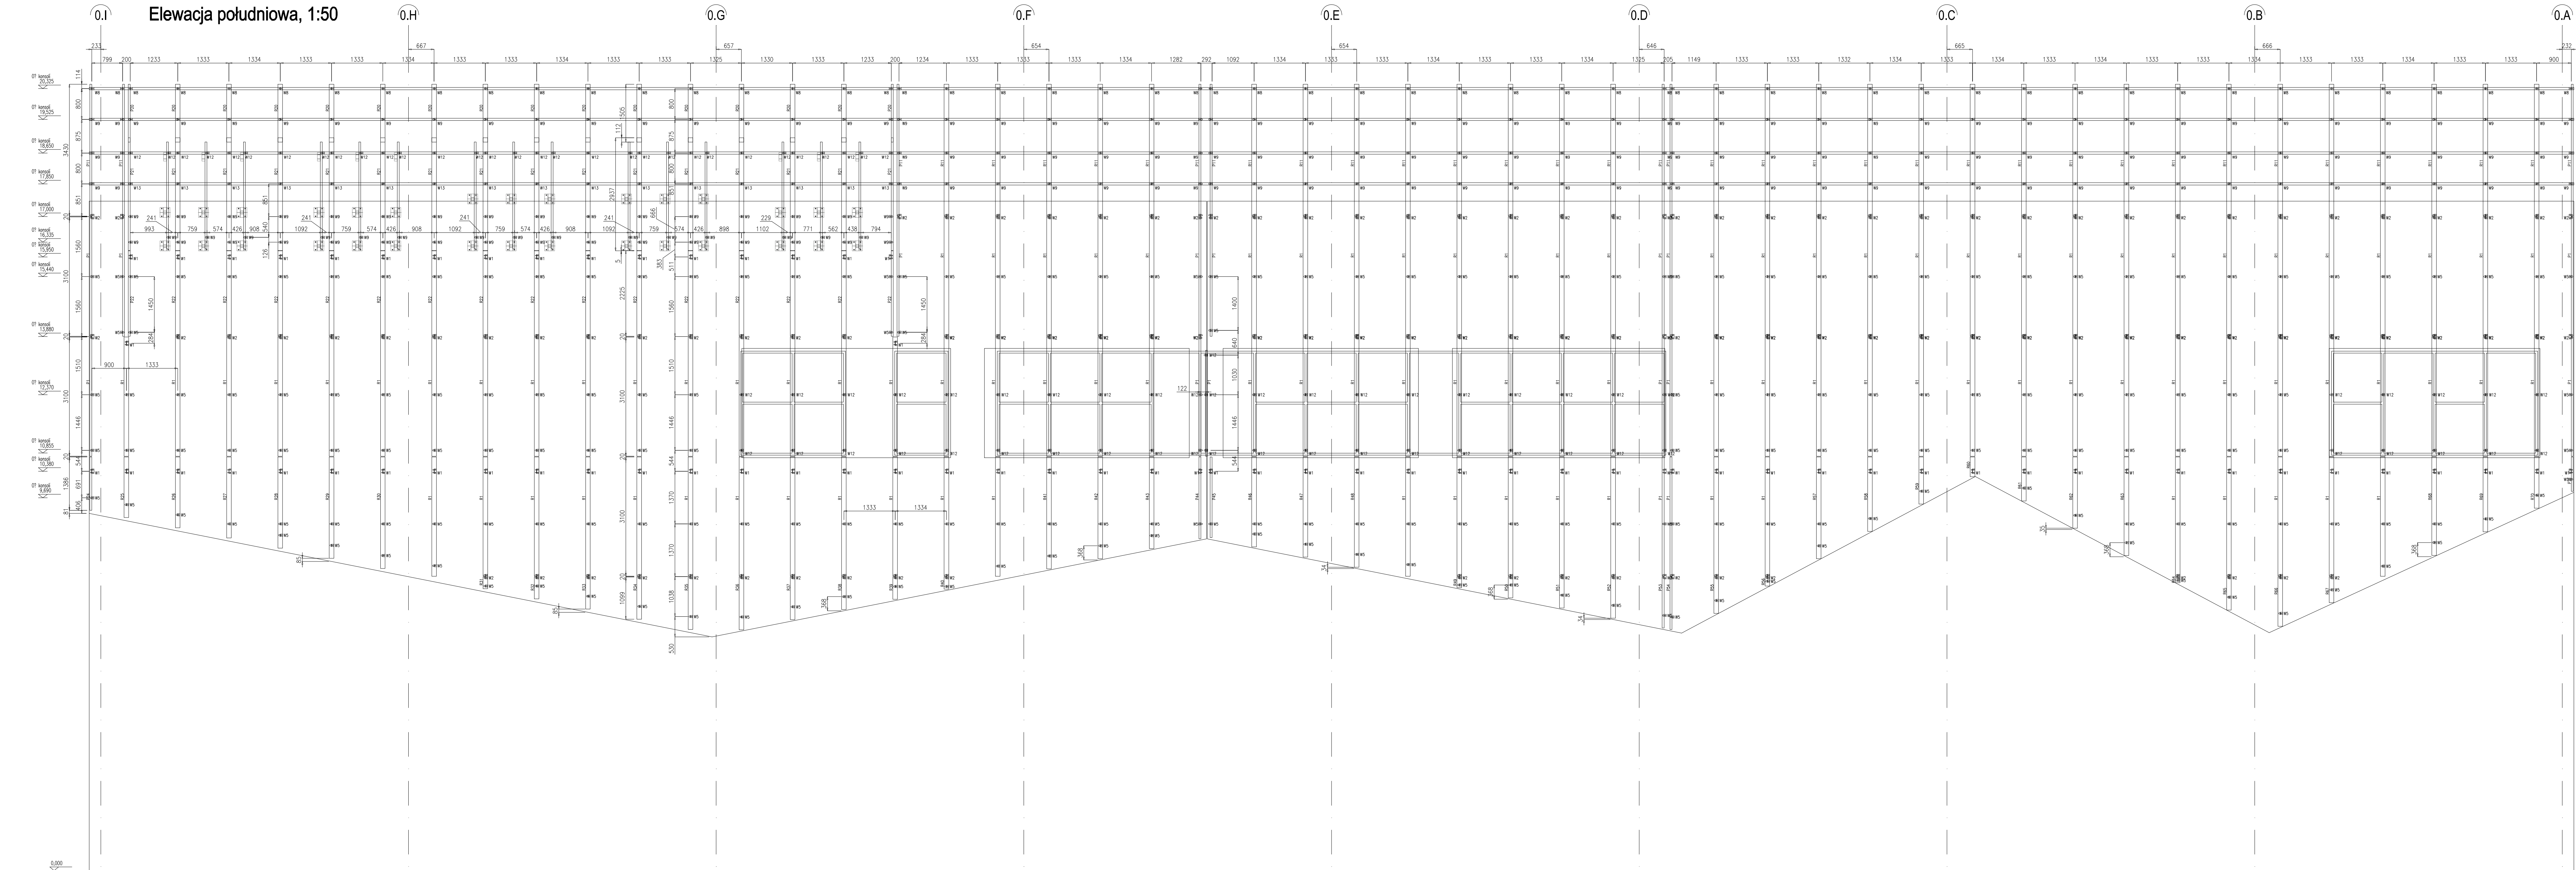


Opis węzłów

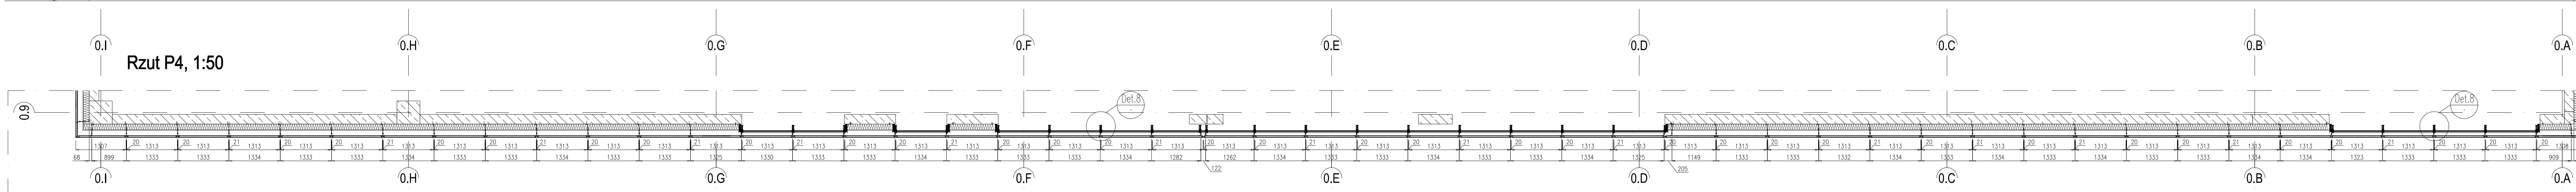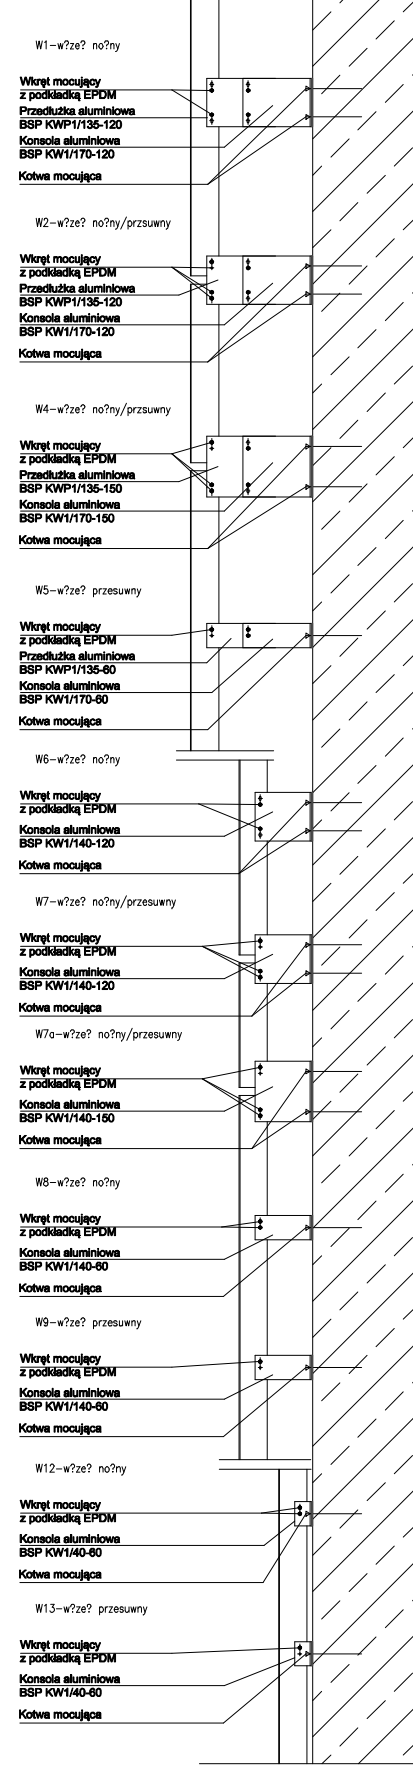

Detale, 1:8

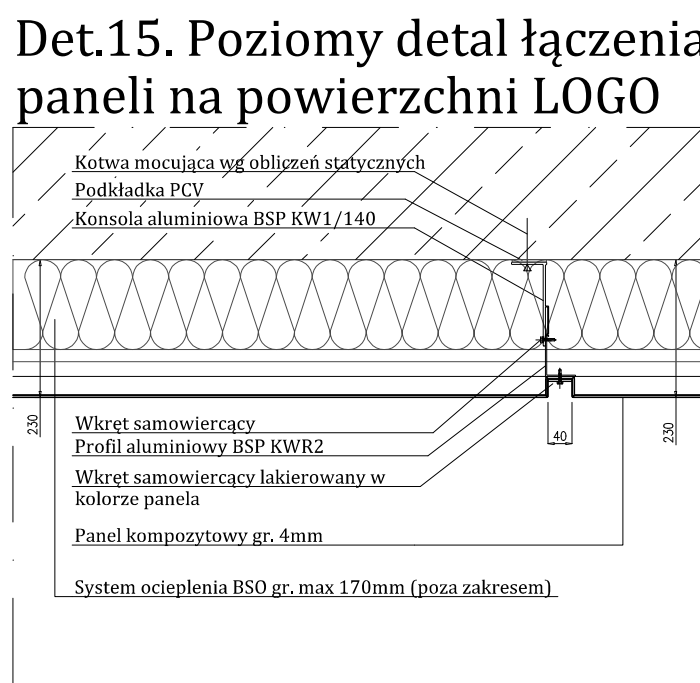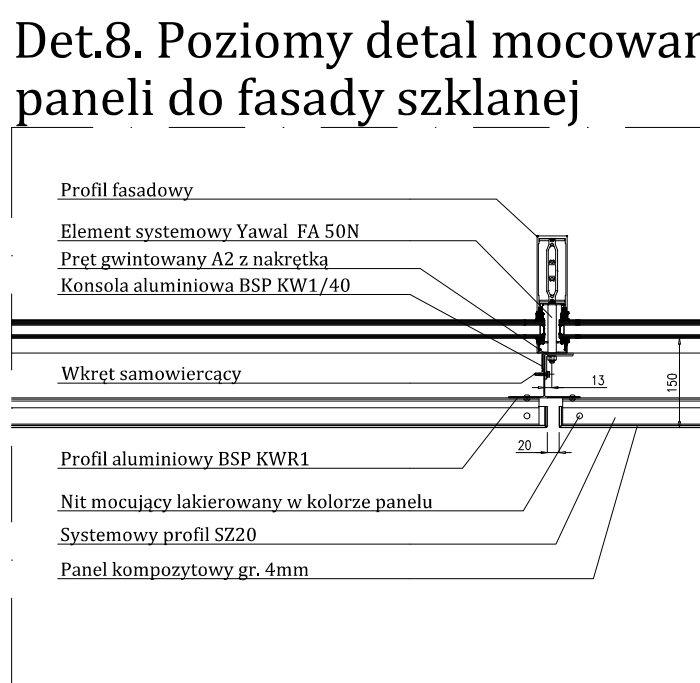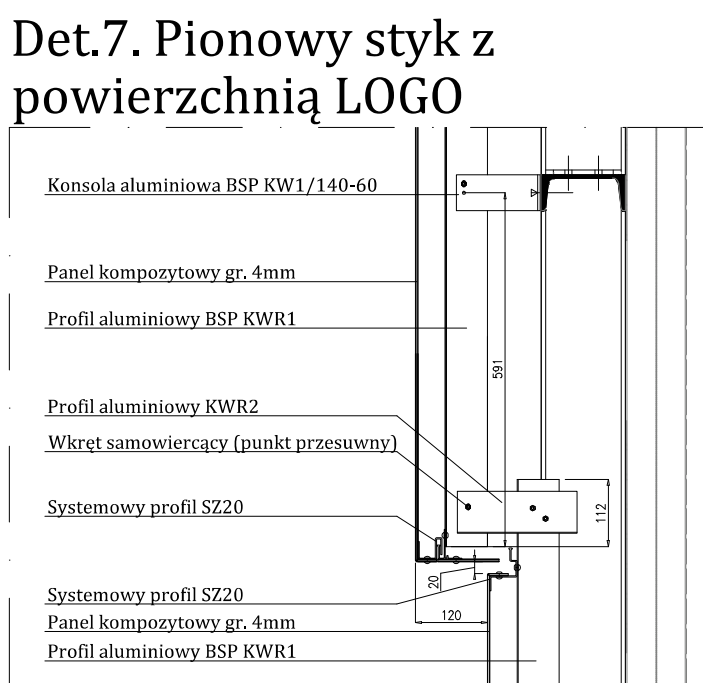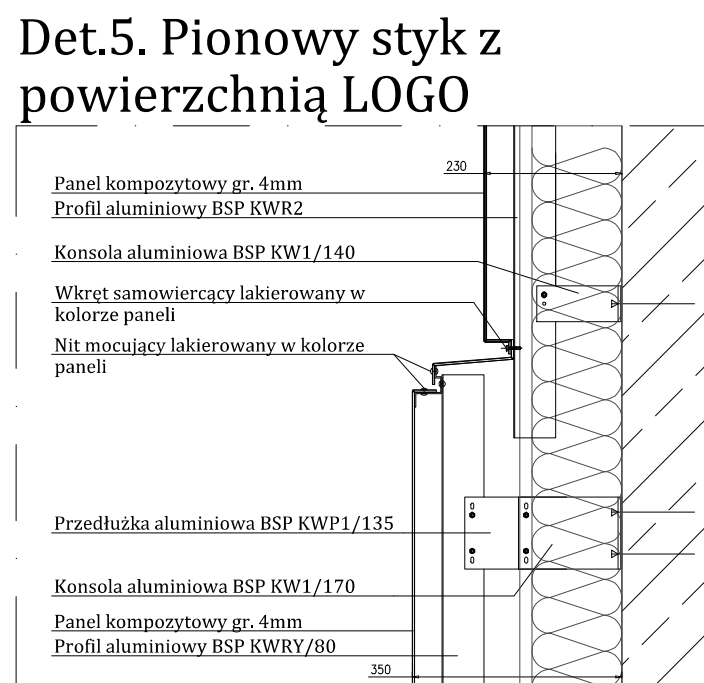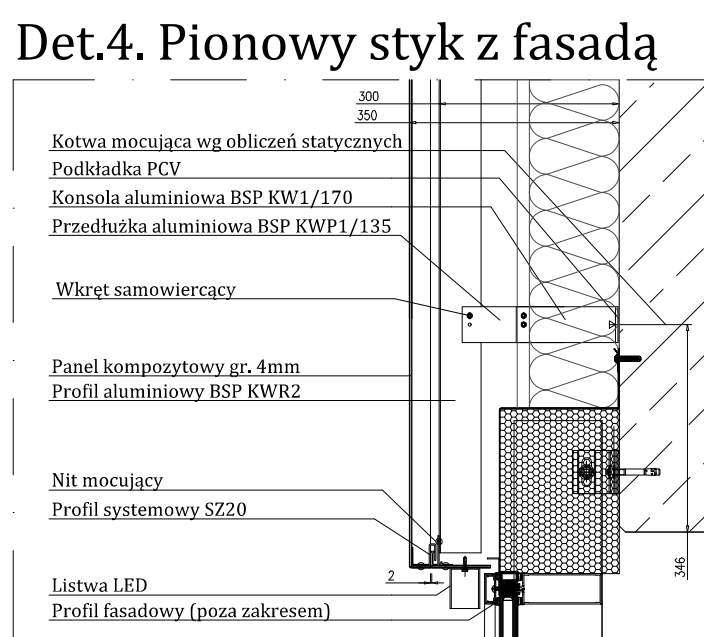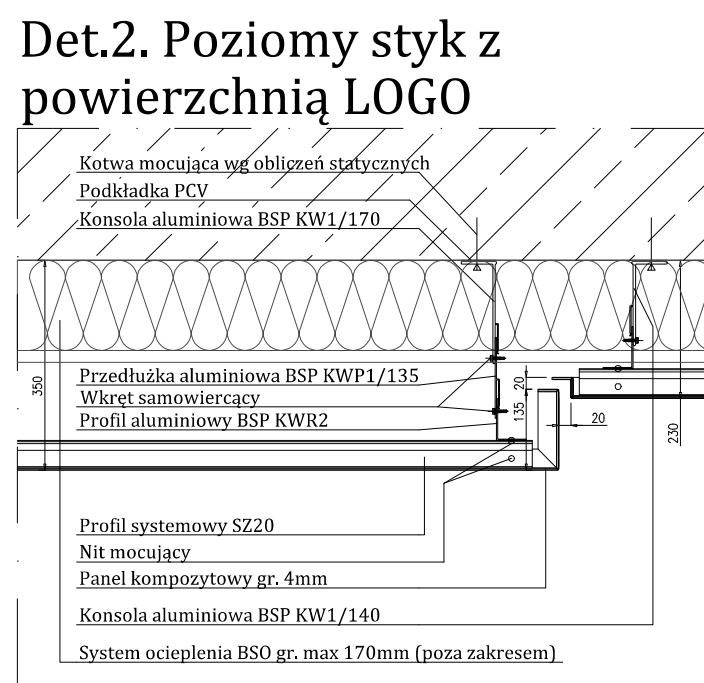

- Uwagi:
- Elementy zmięrowane i bowa, na podstawie dokumentacji architektonicznej i podstawowych urządzeń. Przed montażem wszystkie szczegóły i wymiary powinny zostać sprawdzone i potwierdzone.
 - Dla uproszczenia rysunku pominięto szczegóły architektoniczne budynku, nie mające znaczenia dla prezentowanego zakresu.
 - Elementy nie będące przedmiotem opracowania – przedstawione schematycznie, bez dokładny opis należy uwzględnić w projekcie danej branży.
 - Fugi 20mm +/- 2mm lub 40mm +/- 2mm

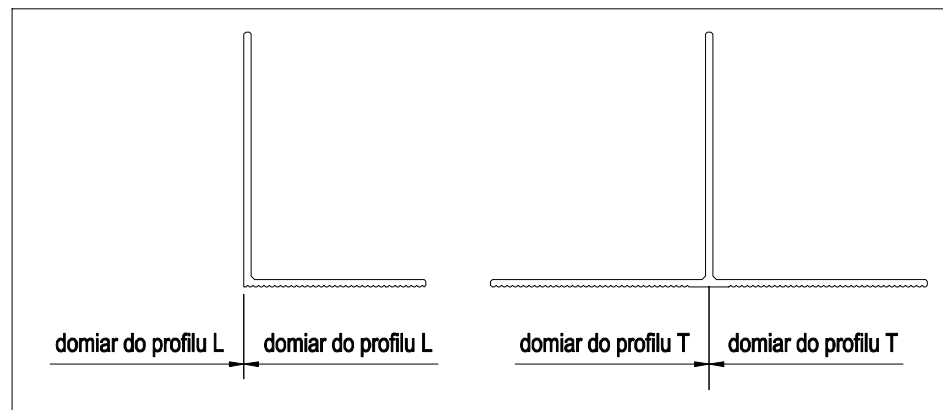

Adaptacja i uproszczenie jednostki	Projektant
Główny Wykonawca	Kat.
Projekt	Proj.
Wykonawca	Wykon.
Inspektor Nadzoru	Inspektor
Kat.	Kat.
Data	Data
Podpis	Podpis
Kat. Wykon.	Kat.
A - architekt	
B - architekt i inżynier	
C - architekt	
Projekt: CENTRUM HANDLOWO-USŁUGOWE z INFRASTRUKTURĄ TECHNICZNĄ I ELEMENTAMI ZAGOSPODAROWANIA TERENU NA TERENIE NIERUCHOMOŚCI Nr EW. 1266.135, z CENĄ 3114-PPV-01, ZŁOŻONY 11 W OŚRODKU WAWER W WARSZAWIE	
Projektant	
Wykonawca	
Inspektor Nadzoru	
Kat.	
Data	
Podpis	
Kat.	
A - architekt	
B - architekt i inżynier	
C - architekt	
Projekt: ARCHITEKTURA	
ELEWACJA PŁD - UKŁAD PODKONSTRUKCJI	
Numer rysunku: UWR - PW - A - 2.8 - 400.06 A	
Nr wersji: A	
Data: 15.10.2015	
Wykonawca: A.A.	
Strona: 1	